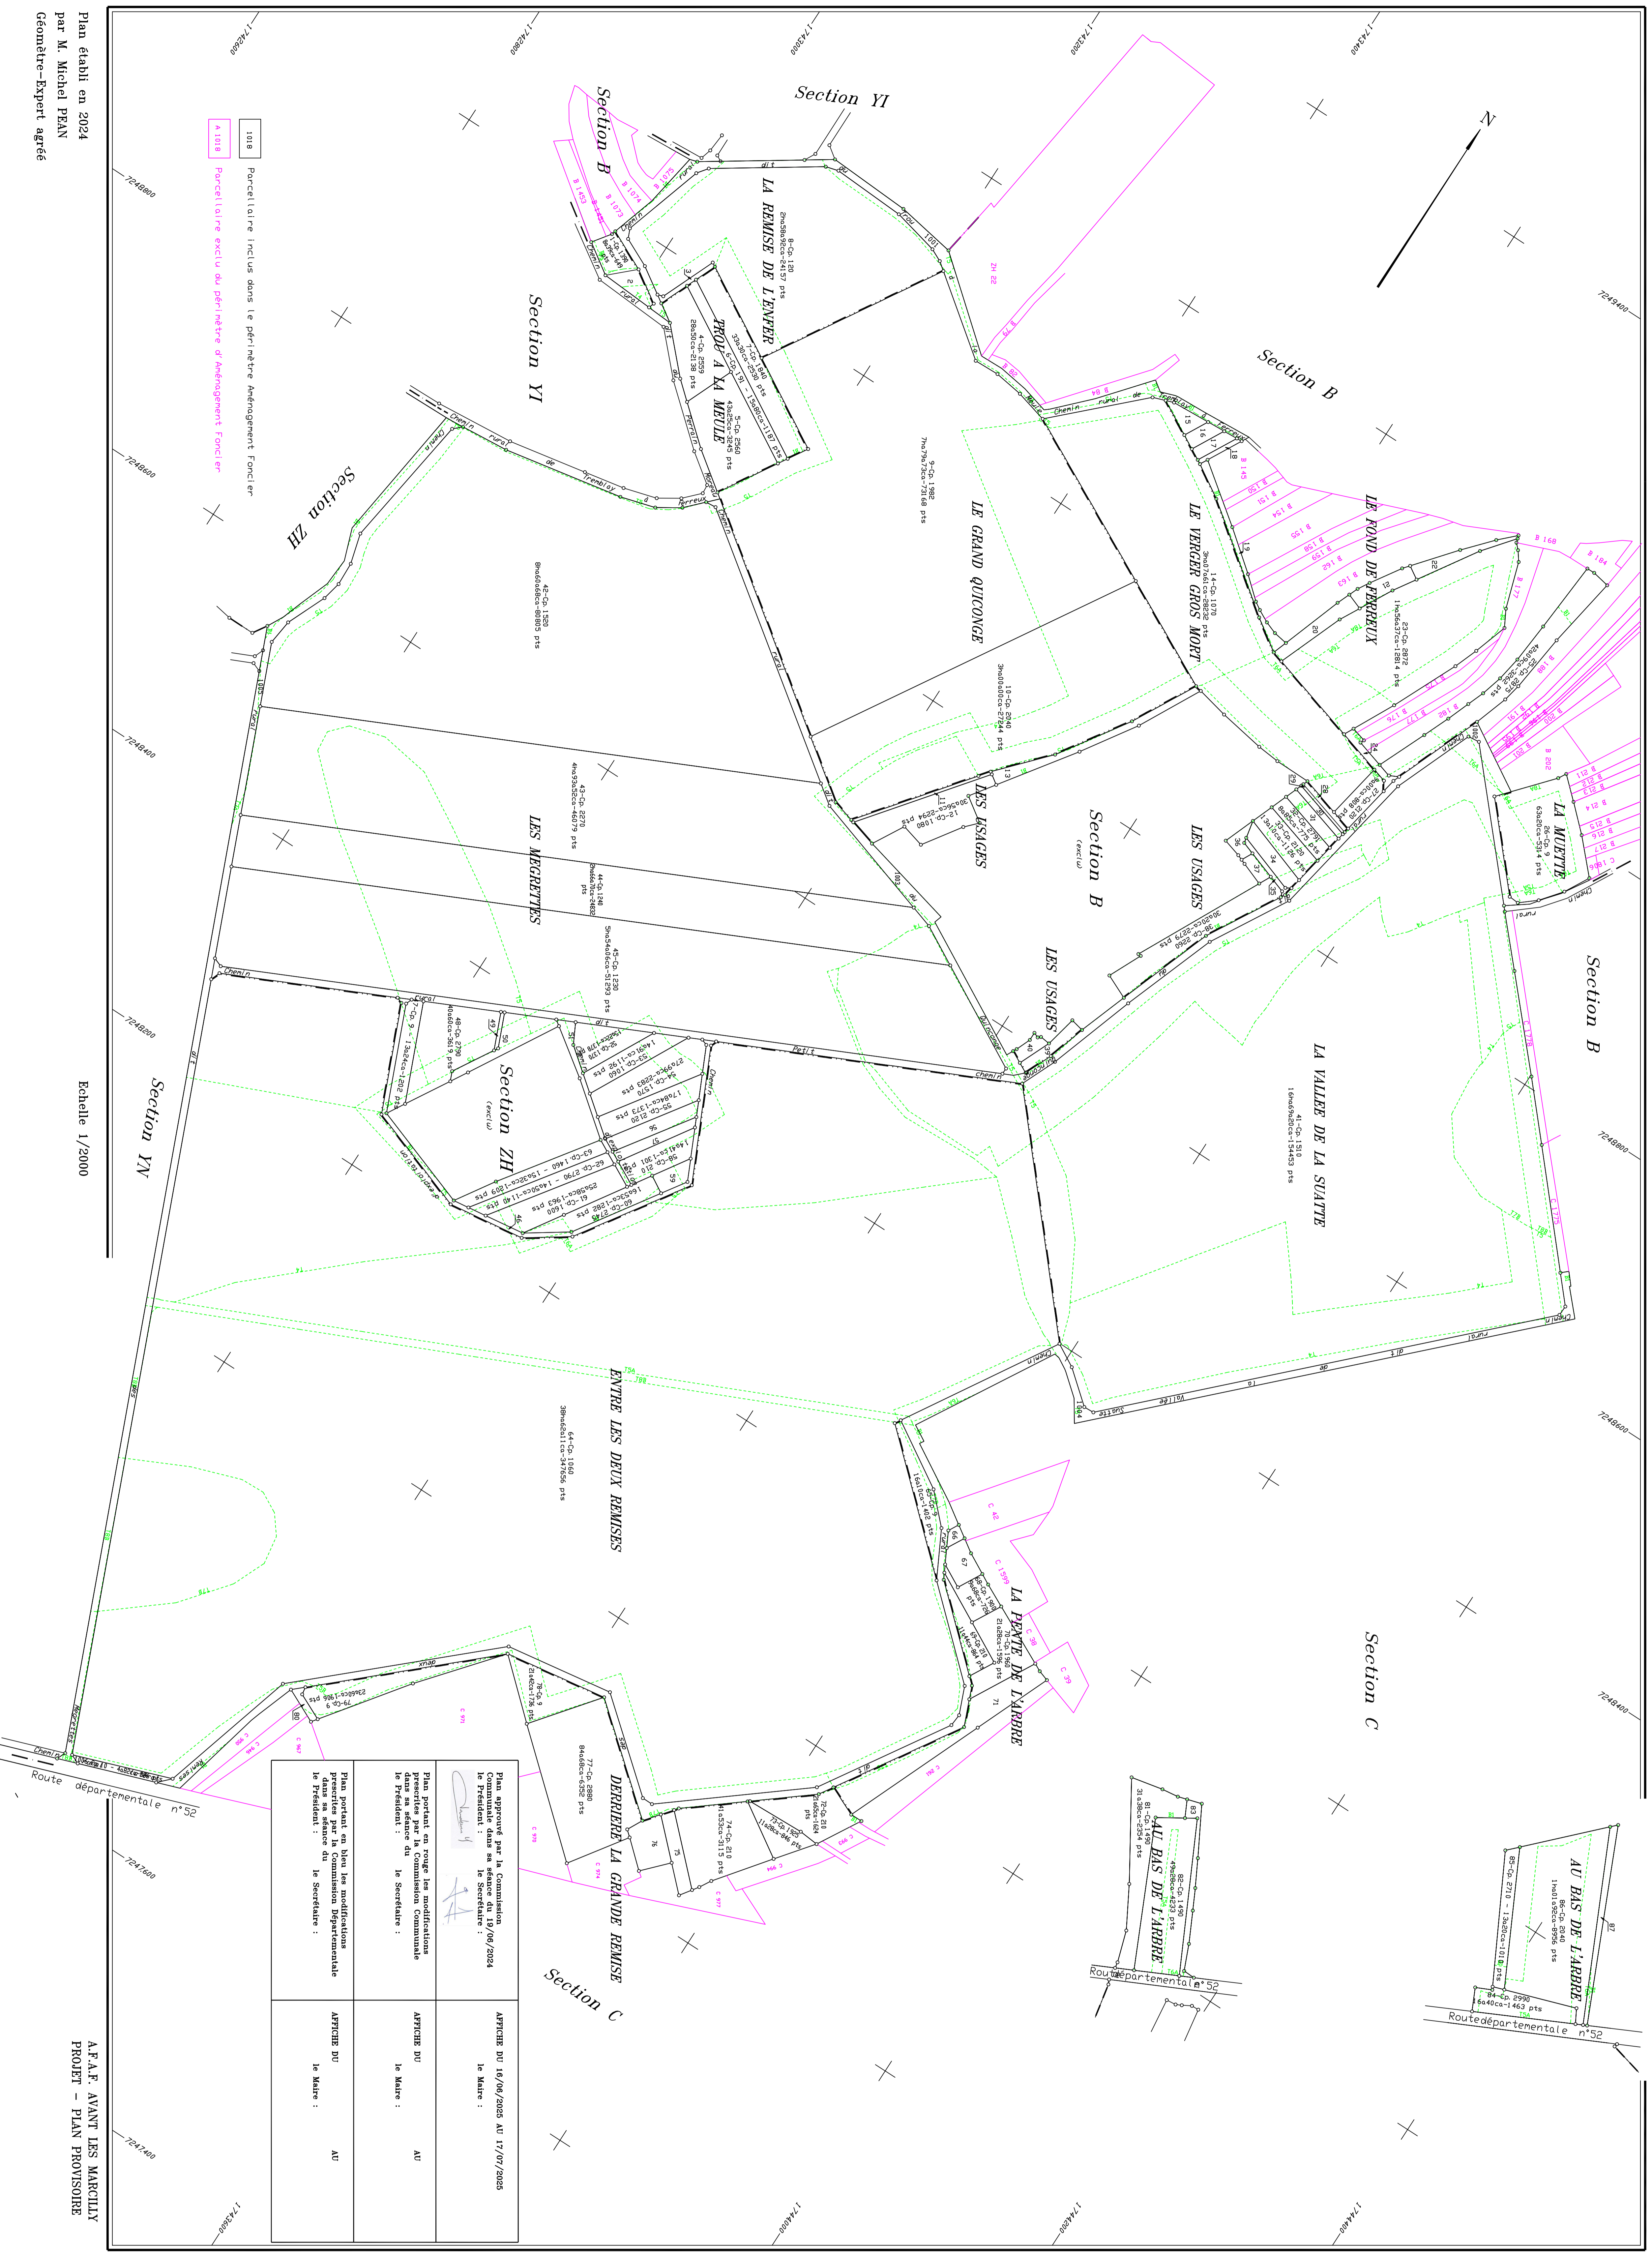


AVANT LES MARCILLY (Aube)

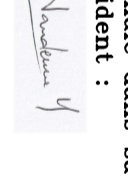
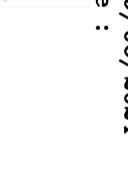
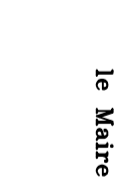
Section YK



Plan établi en 2024
par M. Michel PEAN
Géomètre-Expert agréé

Echelle 1/2000

A.F.A.F. AVANT LES MARCILLY
PROJET - PLAN PROVISOIRE


